ŚCIANKI DZIAŁOWE GK/GKF (KNAUF/ RIGIPS) + WEŁNA MIN.

ŚCIANY DO WYBURZENIA

ŚCIANY ISTNIEJĄCE / WYKONANE ZGODNIE Z PB '09 KOLOREM OZNACZONO OPIS CZĘŚCI AKTUALIZOWANYCH

ZAKRES ODPORNOŚCI OGNIOWEJ WYBRANYCH EL. BUD.; INNE PARAMETRY ZGODNIE Z RYS. I OPISEM

SP-G/K/N SUFIT PODWIESZANY GŁADKI / KASETONOWY / NAPINANY

S-BZ SUFIT BEZ ZMIAN -DO RENOWACJI

LEGENDA DO OZNACZEŃ

WLOT WENTYLACJI GRAWITACYJNEJ

WLOT WENTYLACJI MECHANICZNEJ LUB WENTYLATOR MECH.

TEORETYCZNA LOKALIZACJA ISTNIEJĄCYCH KANAŁÓW WENT. GRAWITACYJNEJ

KANAŁY WENTYLACYJNE

ŚCIANY PROJEKTOWANE -BLOCZKI SILKA / TERMOIZOLACJA

ŚCIANY PROJEKTOWANE -BLOCZKI BETON., CEGŁA PEŁNA, KLINKIER KL. 25MPa (ZAPRAWA C.-WAP. MARKI 5)

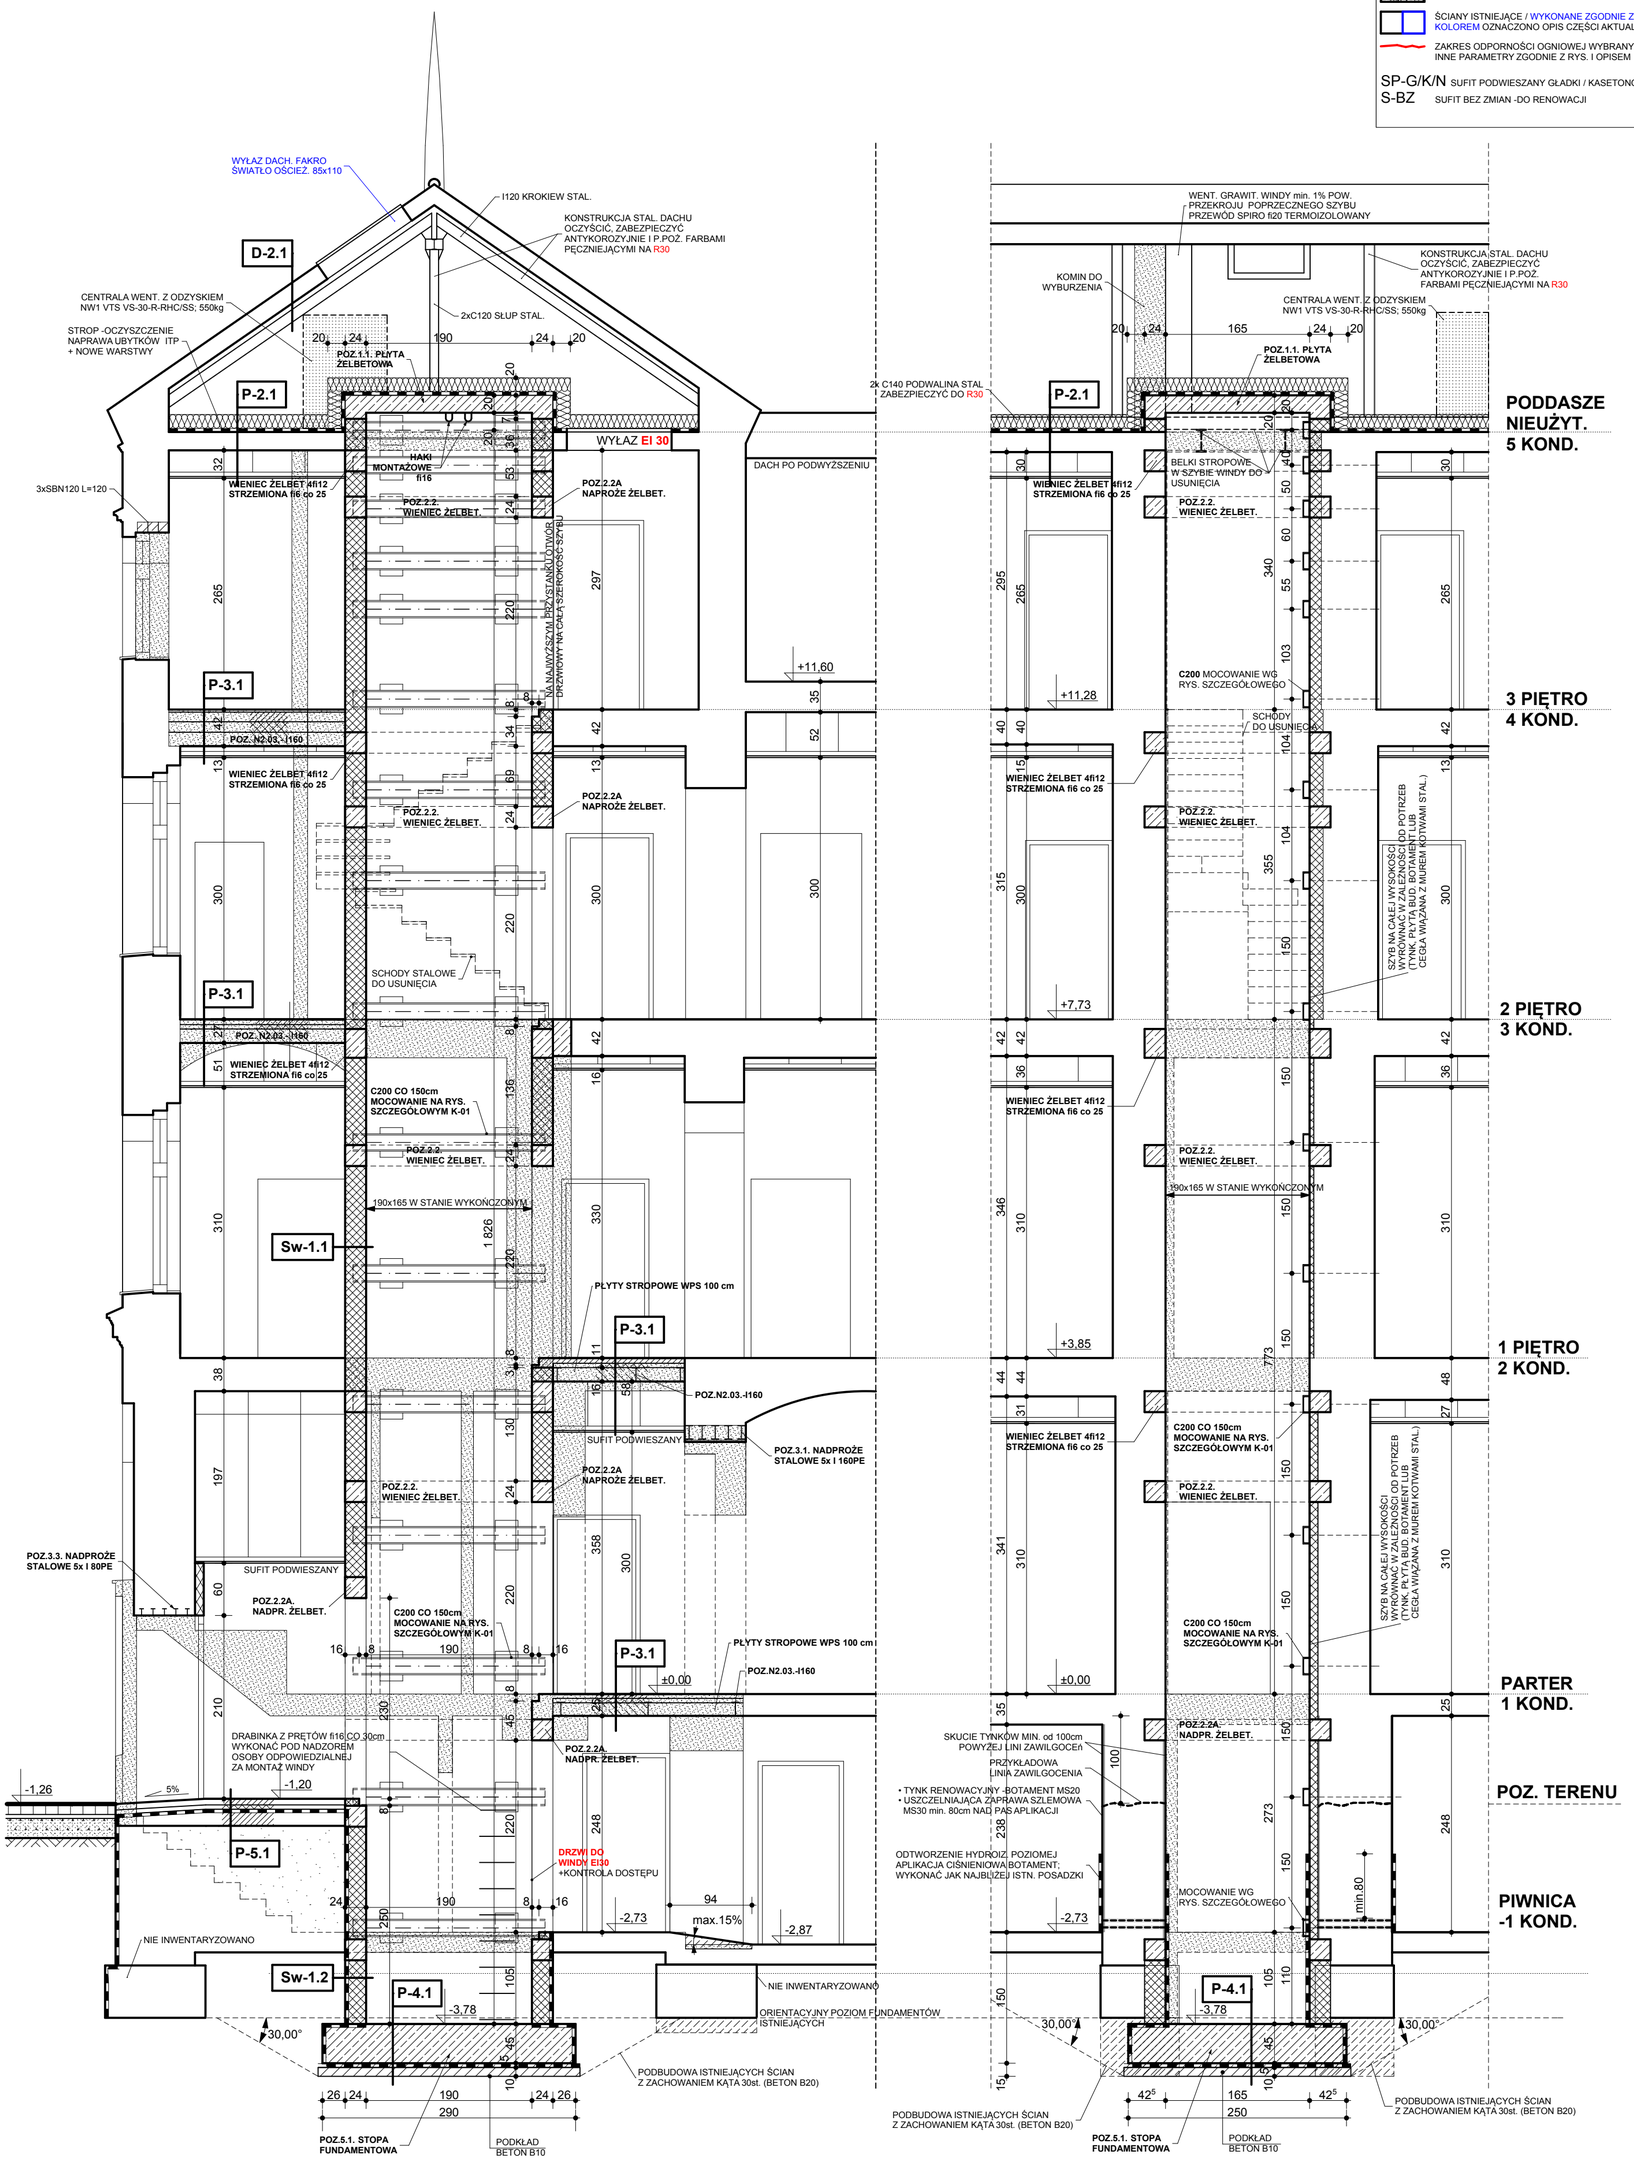

O P I S W A R S T W -PRZEKROJE

OZNACZENIA: • / + / ~~PRZEKREŚLENIE~~ - WARSTW ISTN. / NOWE / DO USUNIĘCIA

D-2.1 DACH WENT. "WIEŻE"; z PB'09

- POKRYCIE NIESZCZELNE DACHÓWKA CERAM. KARPIÓWKA
- 5 x 6cm ŁATY DREWNIANE
- 2,5 x 4cm KONTRŁATY (2,5cm) PUSTKA POW. - WENTYLACJA POKRYCIA
- PAPA ZGRZEWALNA MODYFIKOWANA SBS
- 2,2cm PŁYTA OSB
- FOLIA O WYSOKIEJ PAROPRZEPUSZCZALNOŚCI
- 6 x 6cm NADBITKA DYSTANSOWA DREWNIANA
- KROKWIE STALOWE IPE120 +ZABEZPIECZENIE DO R30 (WRAZ Z RESZTĄ KONSTR. STAL. DACHU)

P-2.1 WARSTWY STROPU PODDASZA N. -PROJ.

+ 2,5cm DESKI AŻUROWO
+ KONSTRUKCJA PODŁOGI PODDASZA (zabezp. do NRO)
  -10x10cm LEGARY DREWNIANE
  -10cm DYSTANS STAL. LUB DREWNIANY (10x10x10cm)
  -ROZSTAW LEGARÓW I DYSTANSÓW CO 1,1m
+ 20cm WEŁNA MINERALNA/ SZKLANA (10+10cm)
+ ~~20cm WEŁNA MINERALNA~~ 50% WEŁNY DO PRZEŁOŻENIA
+ PAROIZOLACJA
• 26cm STROP KLEINA NA BELKACH STAL. IPN260 (pomiar w L. wieży)
- UZUPEŁNIĆ UBYTKI, WYRÓWNAĆ, ODKRYTE FRAGMENTY ZABEZP. DO REI60
+ SUFIT ZGODNIE Z OPISEM POM. (PODWIESZANY KASETON., NA STELAŻU SYSTEM. 60x60 ROCKFON TROPIC X (krawędź sym.; ukryta listwa)

P-3.1 WARSTWY STROPU PRZY WINDZIE -PROJ.

+ 2,0cm POSADZKA WG. OPISU W ZESTAWIENIU POMIESZCZEŃ
+ 5,0cm WARSTWA DOCISKOWA - BETON B15
+ ~4,0cm TERMOIZOLACJA -STYROPIAN AKUSTYCZNY np: TERMOORGANIKA SUPERAKUSTIC PODŁOGA (GRUBOŚĆ SKORYGOWAĆ NA BUD. DO POTRZEB)
+ 16,0cm STROP WPS PO SKUCIU ISTNIEJĄCEGO STROPU
+ SUFIT PODWIESZANY KASETON. / GŁADKI / TYNK CEM.-WAP. LUB GIPSOWY

P-4.1 PŁYTA DOLNA SZYBU WINDOWEGO

+ MALOWANIE FARBĄ OLEJOOCHRONNĄ
+ 50cm - PŁYTA ŻELBETOWA WG. RYS. SZCZEG.
+ 5,0cm -JASTRYCH CEMENTOWY OCHRONNY (ochrona hydroizolacji bitumicznej)
+ 0,6cm -BITUMICZNA IZOLACJA PRZECIWWILGOCIOWA BOTAMENT BE 91 lub BOTAMENT BM 92 lub BOTAMENT BM1
+ WARSTWA GRUNTUJĄCA - BOTAMENT BE 901 (koncentrat z wodą 1:1)
+ 10cm -PODKŁAD -BETON B10

P-5.1 POSADZKA NA GRUNCIE W PRZEDS. WINDY

+ 2cm POSADZKA WG OPISU W ZESTAWIENIU POMIESZCZEŃ
+ 6cm BETON C12/15 (B15) ZBROJONY SIATKĄ STAL. 10x10cm fi 3mm; dylatacje max 6x6m
+ 15cm TERMOIZ. XPS LUB EPS 200 036 (FS30)
+ HYDROIZOLACJA 1 xPAPA ZGRZEW./FOLIA BUD.
+ 10cm PODKŁAD - BETON B15
+ PODSYPKA PIASKOWA ZAGĘSZCZANA WARSTWAMI (CAŁY OTWÓR)

Sw-1.1 ŚCIANY SZYBU WINDY NAD POZ. TERENU

+ 1,5cm - TYNK CEMENT.-WAPIENNY MALOWANY FARBĄ STO; KOLOR ZGODNY Z KOLORYSTYKĄ POMIESZCZENIA
+ 24,0cm - BLOCZKI BETONOWE KL. 20MPa NA ZAPRAWIE M10
+ MALOWANIE FARBĄ EMULSYJNĄ KOLOR BIAŁY

Sw-1.2 ŚCIANY SZYBU WINDY POD POZ. TERENU

+ PŁYTA DRENAŻOWO-OCHRONNA BOTAMENT DS 993
+ 0,6mm - BITUMICZNA IZOLACJA PRZECIWWILGOCIOWA BOTAMENT BE 91 lub BOTAMENT BM 92 lub BOTAMENT BM1
+ WARSTWA GRUNTUJĄCA - BOTAMENT BE 901 (koncentrat z wodą 1:1)
+ 24,0cm - BLOCZKI BETONOWE KL. 20MPa NA ZAPRAWIE M10
+ (1,0cm) TYNK CEM.-WAP.
+ MALOWANIE FARBĄ OLEJOOCHRONNĄ (dół, ściany szybu do posadzki piwnicy)

UWAGI 1 BUD. (RZUTY, PRZEKROJE, EL.)

DŹWIG OSOBOWY DLA NIEPEŁNOSPRAWNYCH
• PROLIFT MPGO 630 180 SZYB 165x190cm (WYMIAR STANU WYKOŃCZONEGO)
• DO PIWNICY DRZWI EI30, KONTROLA DOSTĘPU KARTA/KOD
• WYKOŃCZNIE: DRZWI ITP. STAL NIERDZEWNA SATYNA X02; LUSTRO, LAMINAT
• POW. WENTYLACJI MIN. 1% POW. PRZEKROJU POPRZECZNEGO SZYBU
• METALOWA DRABINA DO PODSZYBIA Z NAJNIŻSZEGO PRZYSTANKU
• OTWORY WYKAŃCZAĆ PO OSADZENIU DRZWI PRZYSTANKOWYCH
• ŚCIANY SZYBU MALOWANE BIAŁĄ FARBĄ EMULSYJNĄ

STOLARKA
• WSZYSTKIE NIENORMOWE DRZWI WYMIENIĆ NA ZGODNE Z PRZEPISAMI
• POZA WYKONANYMI (PB'09) I ZAKUPIONYMI DRZWIAMI RESZTA NOWA
• DRZWI DREWNIANE INDYWIDUALNE Z OŚCIEŻAMI OBEJMUJĄCYMI
• DRZWI ALUMINIOWE ZGODNIE Z RYS., SZKLENIE OBUSTRONNIE BEZPIECZNE
• WYMAGANE PARAMETRY PPOŻ., AKUSTYCZNE I INNE OKREŚLONO NA RYS.
• STOLARKA OKIENNA -ZGODNIE Z OPISEM NA ELEWACJACH

RÓŻNE
• POTRZEBNE ROZKUCIA POSADZEK, ŚCIAN I SUFITÓW DO PROWADZENIA INSTALACJI ZGODNIE Z PROJEKTAMI BRANŻOWYMI
• WSZYSTKIE HYDRANTY NOWE DO WKUCIA -SZAFKI Z MIEJSCEM NA GAŚNICE, GRAS ~0,7 x0,25 x0,99m, NADPROŻA 2x SBN L=100cm
  W 2.03 SEKRETARIAT -ZE STALI NIERDZEWNEJ, GRAS

• HYDROIZOLACJE POM. MOKRYCH, PIONOWE I POZIOME+RENOWACJA ŚCIAN -SYSTEM BOTAMENT (RYS. SCHEMATÓW, OPIS PRAC I OPIS NA EL.)
• RENOWACJE ORAZ WYKOŃCZENIE WNĘTRZ (FARBY, PODKŁADY ITP.) W SYSTEMIE STO ZGODNIE Z RYS., OPISEM NA EL., I OPISEM PRAC

• **ISTNIEJĄCE BELKI STROPÓW** KLEINA WRYSOWANO ORIENTACYJNIE Z ARCHIWALNEGO PROJEKTU TECH. Z 12.1986.r (oznaczono PT-1986)
• POZOSTAWIONO WIDOCZNE MOŻLIWE KOLIZJE PIONÓW WENTYLACJI I INST. SANIT. Z BELKAMI STROPU. NA BUDOWIE SKORYGOWAĆ PRZEJŚCIA PIONÓW INST. PRZEZ STROP NIE NARUSZAJĄC BELEK STROPU

U W A G I P O D S T A W O W E

• WYMIAR NA OSI OKIEN OPISUJE ŚWIATŁO OTWORU W MURZE OD WEWNĄTRZ
• WYMIAR NA OSI DRZWI OPISUJE WYMIAR W ŚWIETLE OŚCIEŻNICY (WT §9.1.)
• GRUBOŚĆ SKRZYDŁA DRZWI PO OTWARCIU NIE MOŻE POMNIEJSZAĆ WYMIARU SZEROKOŚCI OTWORU W ŚWIETLE OŚCIEŻNICY (WT § 9.2.)
• SKRZYDŁA DRZWI, STANOWIĄCYCH WYJŚCIE NA DROGĘ EWAKUACYJNĄ NIE MOGĄ, PO ICH CAŁKOWITYM OTWARCIU, ZMNIEJSZAĆ WYMAGANEJ SZEROKOŚCI TEJ DROGI (WT § 242.4.)
• PRZY ZMIANIE STOLARKI WYMIARY W ŚWIETLE PRZYJĄĆ JAKO MINIMALNE
• WSZYSTKIE POSADZKI I NAWIERZCHNIE WYKONAĆ JAKO ANTYPOŚLIZGOWE, A ZEWNĘTRZNE ANTYPOŚLIZGOWE I MROZOODPORNE
• ZAMÓWIENIA STOLARKI -WYŁĄCZNIE NA PODSTAWIE OBMIARÓW Z NATURY
• BALUSTRADY I PORĘCZE WYS. min.110cm, WYPEŁNIENIE ZGODNE Z W. TECH.
• NAWIEW POWIETRZA DO POM. BEZ PEŁNEJ WENTYLACJI MECHANICZNEJ PRZEZ NAWIEWNIKI HIGROSTEROWANE AERECO W GÓRNEJ CZĘŚCI OKIEN
• TERMOIZOLACJA ŚCIAN ZEWN. min. 1,0m PONIŻEJ PROJ. POZIOMU TERENU

• **PROJEKT ARCH.-BUD. ROZPATRYWAĆ ŁĄCZNIE Z PROJ. BRANŻOWYMI**
• PRZED ROZPOCZĘCIEM ROBÓT WYKONAWCA ZOBOWIĄZANY JEST SPRAWDZIĆ PROJEKT I ZWERYFIKOWAĆ WSZYSTKIE WYMIARY NA BUDOWIE
• INFORMACJE ZAWARTE W PROJ. SKORYGOWAĆ ZGODNIE Z DOK. BRANŻOWĄ ORAZ AKTUALNYMI DANYMI TECH. MONTOWANYCH URZĄDZEŃ
• NIEZGODNOŚCI PROJEKTU Z PRZEPISAMI, INSTRUKCJAMI PRODUCENTÓW, KARTAMI TECH. MATERIAŁÓW, SYSTEMÓW BUD. I ZASTOSOWANYCH URZĄDZEŃ, ORAZ ZAŁOŻEŃ KONSTRUKCYJNYCH ZE STANEM FAKTYCZNYM, NIEZWŁOCZNIE ZGŁOSIĆ PROJEKTANTOM W FORMIE PISEMNEJ.
• PROJEKTOWANE ORAZ STOSOWANE MATERIAŁY I SYSTEMY BUD. UŻYWAĆ ZGODNIE Z INSTRUKCJĄ PRODUCENTA I OBOWIĄZUJĄCYMI PRZEPISAMI
• PRACE BUD. I ODBIÓR PRZEPROWADZIĆ ZGODNIE PUBLIKACJĄ: „WARUNKI TECH. WYKONANIA I ODBIORU ROBÓT BUD.-MONTAŻOWYCH". POD NADZOREM OSOBY UPRAWNIONEJ, ZGODNIE ZE SZTUKĄ BUDOWLANĄ, PRZEPISAMI BHP I PPOŻ.

• PROJEKT JEST WŁASNOŚCIĄ FIRMY ARCHIM STUDIO PROJEKTOWE MIZERA ROBERT I MOŻE BYĆ WYKORZYSTANY WYŁĄCZNIE DO JEDNORAZOWEJ REALIZACJI OBIEKTU. WYKORZYSTANIE GO DO INNYCH CELÓW WYMAGA PISEMNEJ ZGODY WŁAŚCICIELA PRAW AUTORSKICH.

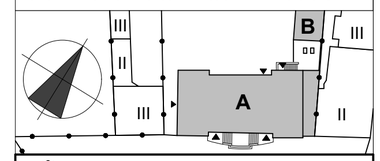

ARCHiM STUDIO PROJEKTOWE
Śrem, ul. J. Kilińskiego 5, 61-28-34-878, www.archim.pl

temat/ adres:
PRZEBUDOWA I NADBUDOWA RATUSZA -PROJEKT ZAMIENNY
dz. nr ewid. 861/2, 2516/4, 862, obręb: ŚREM; PL. 20 PAŹDZIERNIKA 1, 63-100 ŚREM
inwestor/ adres:
URZĄD MIEJSKI W ŚREMIE, PL. 20 PAŹDZIERNIKA 1, 63-100 ŚREM

projektant:
mgr inż. arch. ROBERT MIZERA spec. arch. upr. bud. 11/P/98
mgr inż. JACEK SENFTLEBEN spec. konstrukcyjno-budowlana upr. bud. 7131/6/P/2002, 53/W/97
mgr inż. DAMIAN RATAJCZAK spec. konstrukcje bud. i inż.
sprawdzający:
mgr inż. arch. DARIUSZ CHWIERALSKI spec. architektoniczna upr. bud. WP-OIA/OKK/UpB/48/2011
mgr inż. JULIAN DALESZYŃSKI spec. konstr.-budowlana upr. bud. 206/84/Pw, 364/Pw/ 90

tytuł rys:
PRZEKRÓJ B1, B2

A-09

faza: **PB-ZAMIENNY** • branża: ARCHITEKTURA • skala: 1: 50

data: 2015.03.